


**DOKUMENTACJA
POWYKONAWCZA
BRANŻA: ELEKTRYCZNA**

**OCHRONA PRZED PORAZENIEM
ELEKTRYCZNYM W SIECI 230/400V**

**PODSTAWOWA PRZED DOTYKIEM BEZPOŚREDNIM
ODPOWIEDNI STOPIEŃ IP**


**DODATKOWA PRZED DOTYKIEM POŚREDNIM
SAMOCZYNNE WYŁĄCZENIE ZASILANIA**

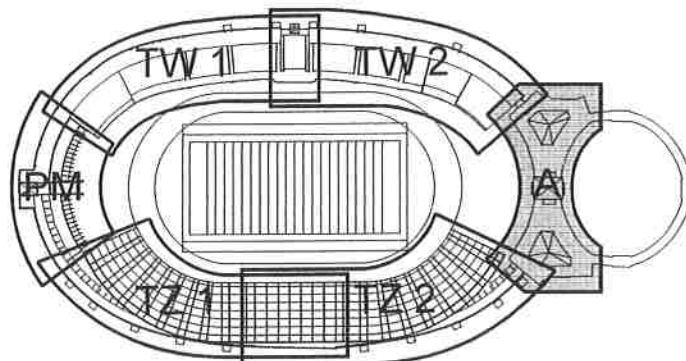

PROJEKTANT	MODERN CONSTRUCTIONS SYSTEM SP. ZO.O. PROMIENISTA 78 60-289 POZNAŃ		
OBIEKT	PRZYGOTOWANIE INFRASTRUKTURY SPORTOWEJ W ZWIĄZKU Z WORLD GAMES 2017 - PRZEBUDOWA STADIONU OLIMPIJSKIEGO WE WROCŁAWIU		
ADRES OBIEKTU	STADION OLIMPIJSKI WE WROCŁAWIU UL. PADEREWSKIEGO 35, 51-612 WROCŁAW		
INWESTOR	GMINA WROCŁAW PL. NOWY TARG 1-8, 50-141 WROCŁAW		
NR DZIAŁKI	1/2, 1/3, 1/4, 1/6, OBRĘB ZALEŚIE, AM-6		
FAZA PROJEKTU	PROJEKT WYKONAWCZY		
TEMAT RYSUNKU	SCHEMAT ROZDZIELNICY RTZ5.1-TRYBUNA ZACHODNIA		
BRANŻA	ELEKTRYCZNA		
SKALA	-	DATA	03.2016
NAZWA PLIKU		FORMAT RYSUNKU	841x1000mm
NR PROJEKTU	073	NR RYSUNKU	030
	NAZWSKO	UPRAWNIENIA/ PODPISY	
PROJEKTANT PROWADZĄCY	mgr inż. GRZEGORZ PIEROG	358/DOŚ/10	
PROJEKTANT SPRAWDZAJĄCY	mgr inż. SŁAWOMIR PŁONKA	SLK/2610/PWOE/09	
ASYSTENT PROJEKTANTA			
ASYSTENT PROJEKTANTA			
<small>ROZPOWISZCZANIE I REPRODUKCJA TEGO DOKUMENTU, I WYKORZYSTYWANIE NIEZGODNE Z UMOWĄ I PRZEZ OSOBY NIEUPRAWNIENIE JEST ZABRONIONE, BEZ AUTORYZOWANEJ ZGODY GENERALNEGO PROJEKTANTA. WSYSTYKIE PRAWA DO TEGO DOKUMENTU SĄ ZASERWOWANE.</small>			
<small>DISTRIBUTION AND REPRODUCTION OF THIS DOCUMENT, USE AND DISCLOSURE OF THE CONTENTS ARE PROHIBITED, UNLESS SPECIFICALLY AUTHORIZED. CONTRAVENTIONS WILL BE DEEMED. ALL PATENT RIGHTS ON REGISTERED DESIGNS ARE RESERVED.</small>			
073-PW-IE-01-030-00-B-TZ			

Rozdzielnica RTZ5.1

OBUDOWA NAŚCIENNA
TYP:OU
STOPIEŃ OCHRONY: IP41
PROD: ZENEX
KOLOR RAL7035

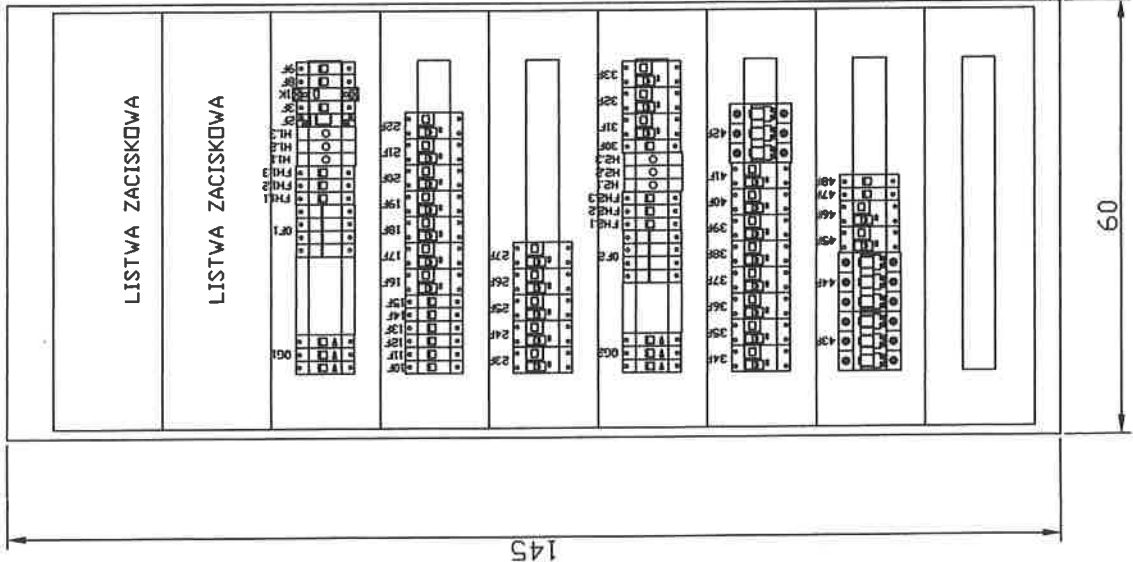


32

60

Rozdzielnica RTZ5.1

OBUDOWA NAŚCIENNA
TYP:OU
STOPIEŃ OCHRONY: IP41
PROD: ZENEX
KOLOR RAL7035

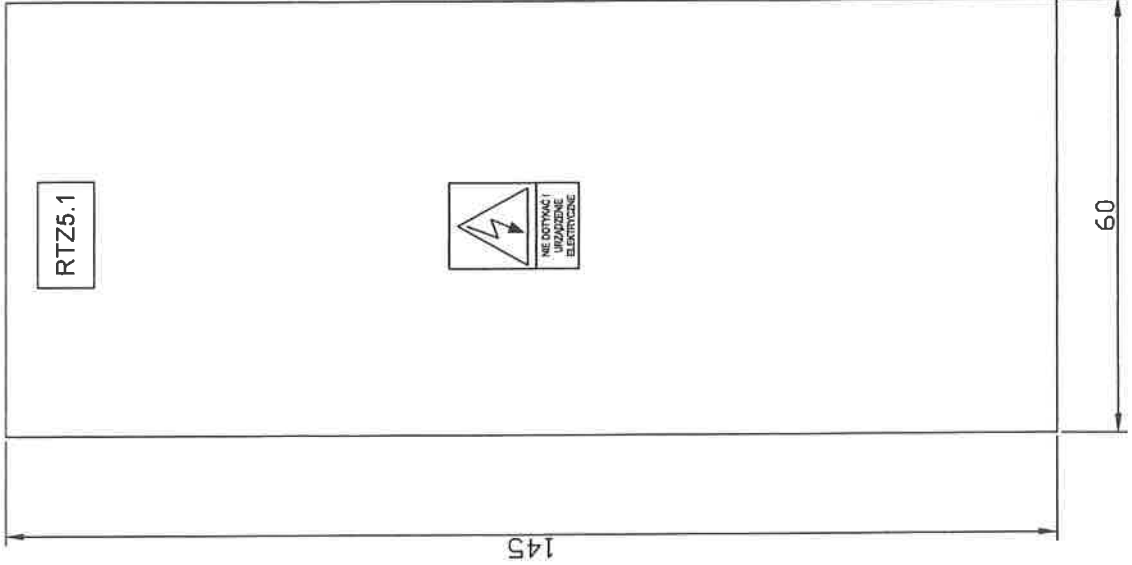


32

60


**DOKUMENTACJA
POWYKONAWCZA**
BRANZA: ELEKTRYCZNA

ROZDZIELNICA RTZ5.1

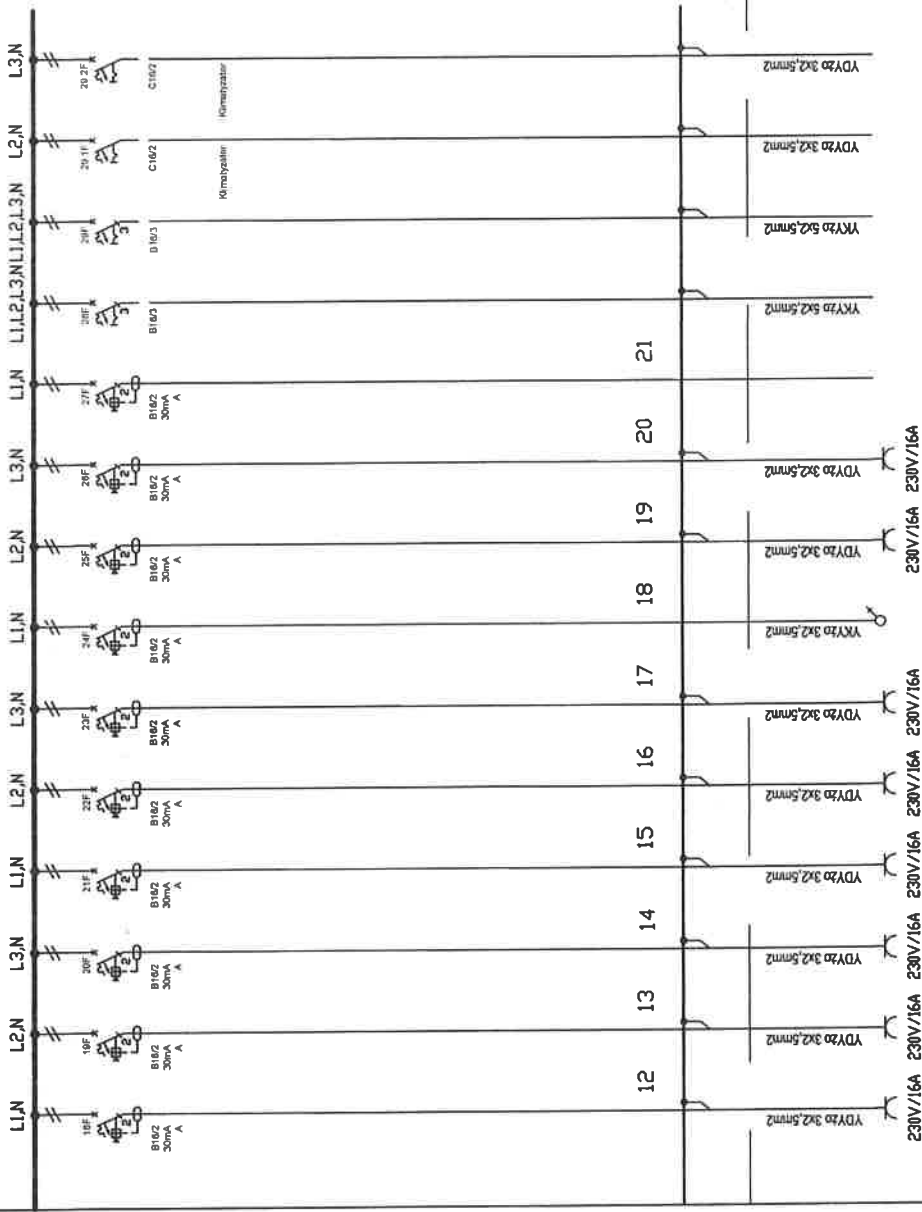

RTZ5.1/G3	RTZ5.1/G4	RTZ5.1/G5	RTZ5.1/G6	RTZ5.1/G7	RTZ5.1/G8	RTZ5.1/G9	RTZ5.1/G10	RTZ5.1/G11	RTZ5.1/G12	RTZ5.1/G13	RTZ5.1/G4	RTZ5.1/G15	RTZ5.1/G16
Gniazda wtykowe (poz.2.0) pom. L2.02	Gniazda wtykowe (poz.2.0) pom. L2.06, L2.07	Gniazda wtykowe (poz.2.0) pom. L2.08	Gniazda wtykowe (poz.2.0) pom. L2.11, L2.12	Suszarka do ręk (poz.2.0) pom. L2.13.1	Suszarka do ręk (poz.2.0) pom. L2.13.1	Kabel gizewczy pom. L2.01	Korektor pom. L3.01	Gniazda wtykowe Pozom +3 - Gniazdo sędzowskie	Rezerwa	Zasłanianie wpusław dachowych	Zasłanianie wpusław dachowych	Jed. Zew. Klimatyzacji Serwerownia +2	Jed. Zew. Klimatyzacji Serwerownia +2
1,6	1,6	1,8	0,8	1,5	0,2	1,5	1,5	2,5	-	1,0	1,0	2,0	2,0

ROZDZIELNICA RTZ5.1u

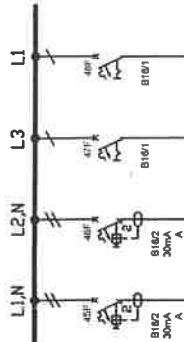

4
B1

37 38 39

ROZDZIELNICA

RTZ5.1/T37	RTZ5.1/T38	RTZ5.1/T39	RTZ5.1/T40
Rozezn	Rozezn	Rozezn	Rozezn
			CCTV

DOKUMENTACJA
POWYKONAWCZA
BRANZA: ELEKTRYCZNA